


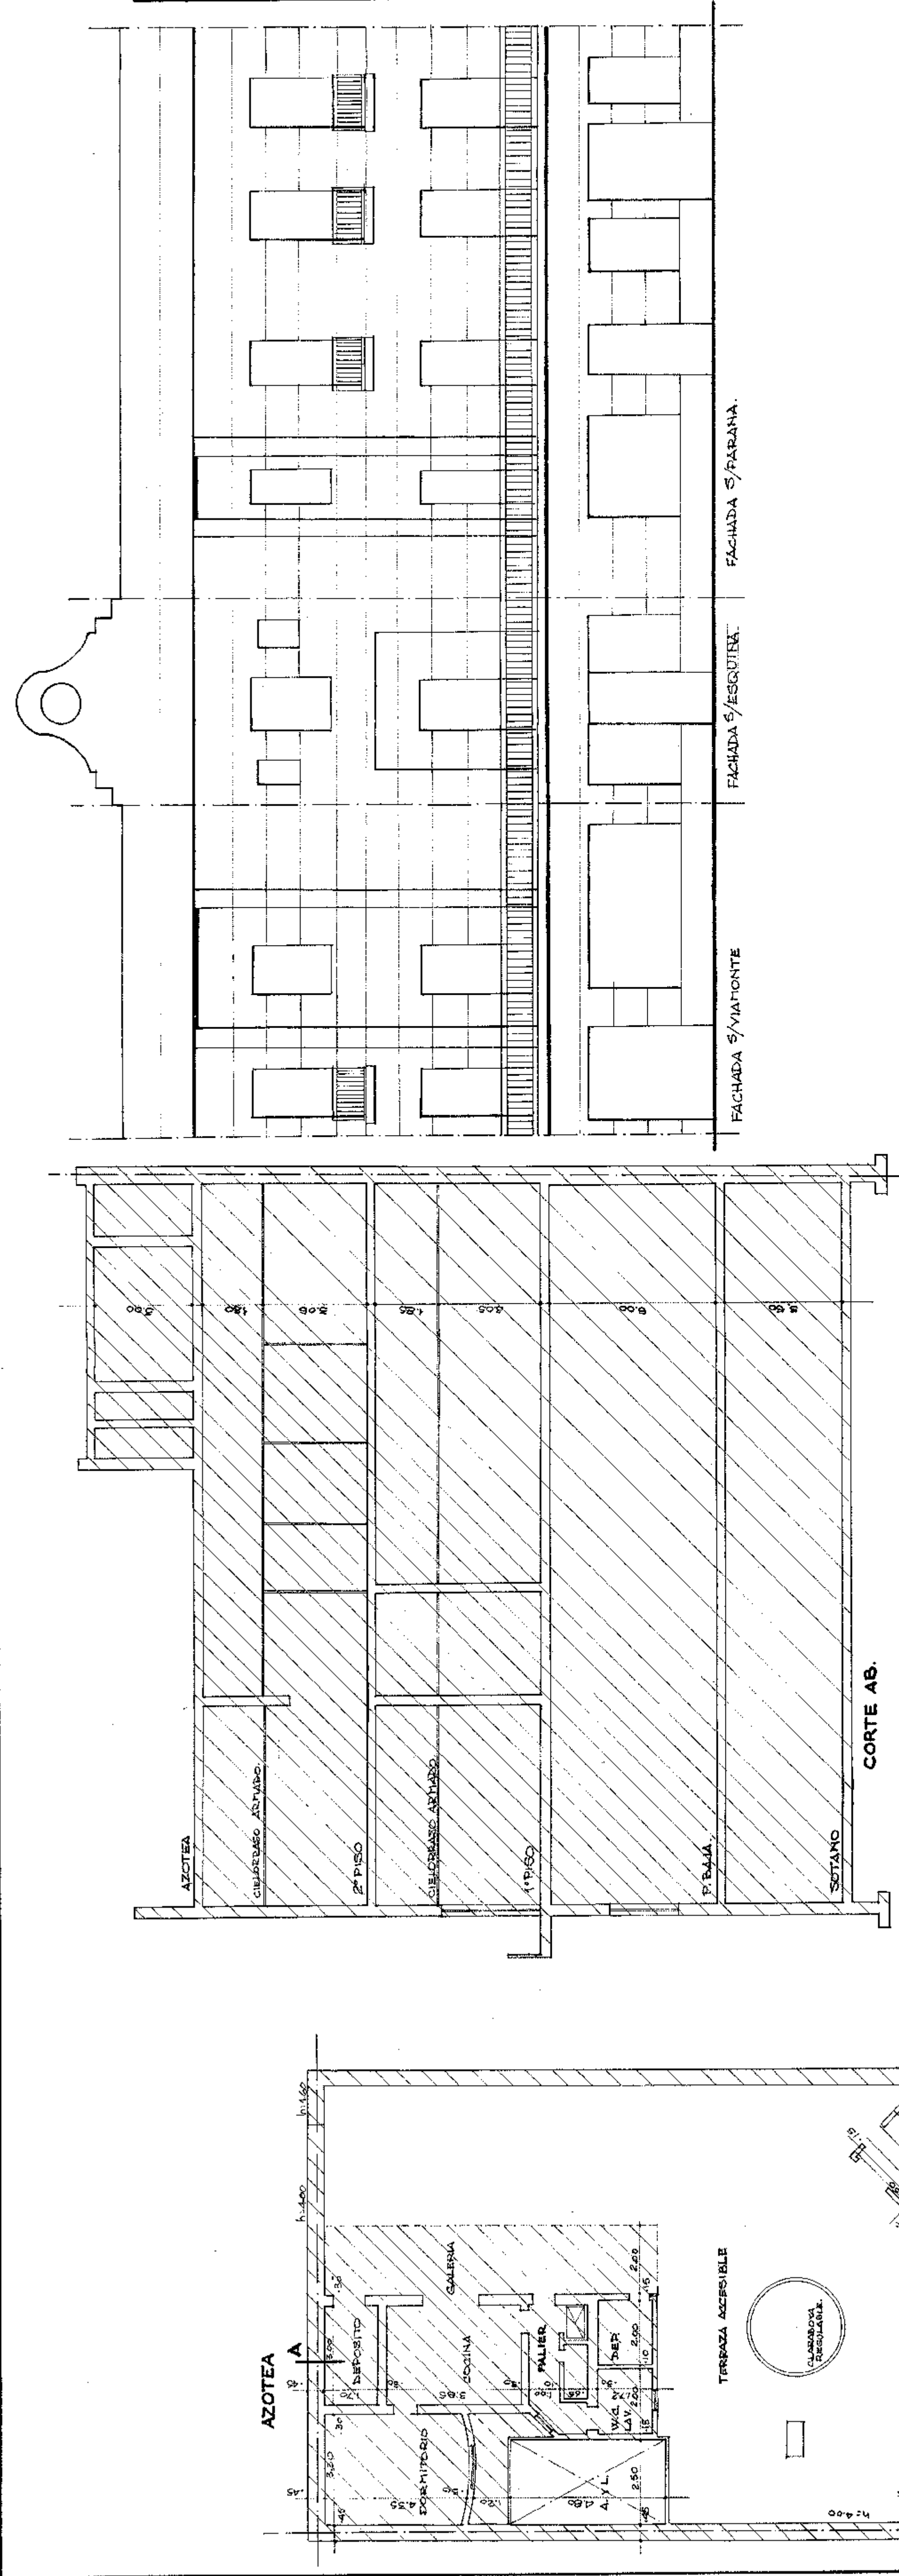

ILUMINACION Y VENTILACION											
DIMENSIONES	SITIO		LUMINACION			VENTILACION			OBSERVACION		
	A	B	AREA	VARIO	NEC. P.W.	CONFIRM.	PROV.				
LOCAL											

PARTIDA DE CONTRIBUCION TERRITORIAL N° 222.317

PLANO CONFORME A OBRA

PROPIEDAD DE: INDUPA S.A.I.C.

CALLE: VIAMONTE 1494-1500

ESQ. PARANA 685.

UBICACION

DISTRICTOS

A2 HM1 C2

ESCALA 1:100

20

Q 14


S 5

A 33

P 10

CONFORME AL N° 24420/69

3

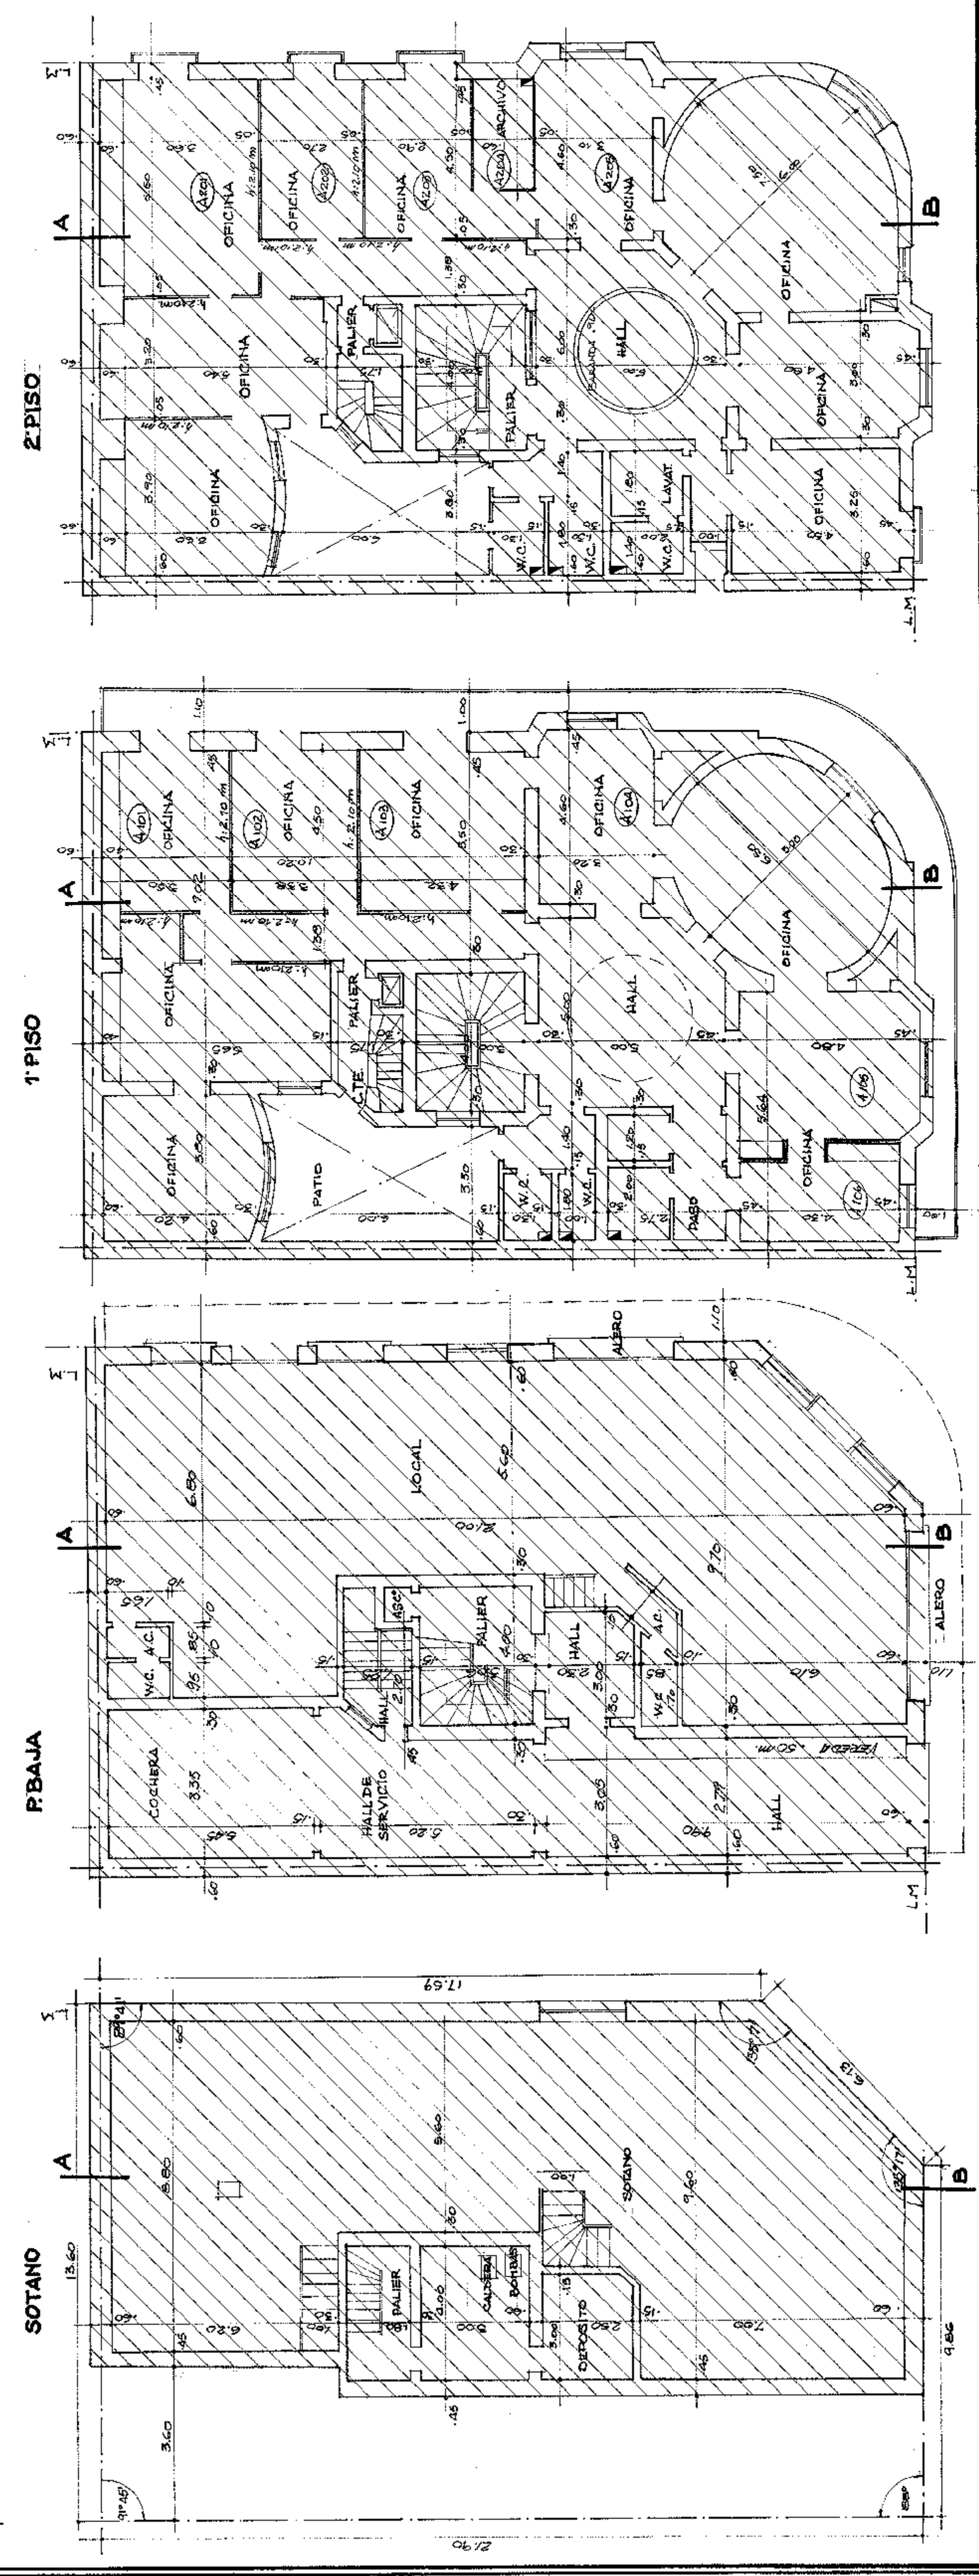



G O B I E R N O D E L A C I U D A D D E B U E N O S A I R E S

"2021 - Año del Bicentenario de la Universidad de Buenos Aires"

Plano Registrado en Catastro

Número: PLANO-2021-22327205-GCABA-DGROC

Buenos Aires, Jueves 29 de Julio de 2021

Referencia: PLANO OBRA 204480/1969 CALLE VIAMONTE 1494

Plano Registrado en Catastro

Domicilio (Calle y altura): VIAMONTE 1494

Domicilio (Barrio): SAN NICOLAS

Domicilio (Comuna): Comuna 1

Domicilio (Sección): 005

Domicilio (Manzana): 033

Domicilio (Parcela): 010

Expediente N°: 22186120/2021

N° de Plano: 1

Plano Característica: C

Digitally signed by Comunicaciones Oficiales
DN: cn=Comunicaciones Oficiales
Date: 2021.07.29 20:40:23 -03'00'

Juan Pablo Mingrone
Asistente administrativo
D.G REGISTRO DE OBRAS Y CATASTRO
MINISTERIO JEFATURA DE GABINETE

Digitally signed by Comunicaciones
Oficiales
DN: cn=Comunicaciones Oficiales
Date: 2021.07.29 20:40:23 -03'00'